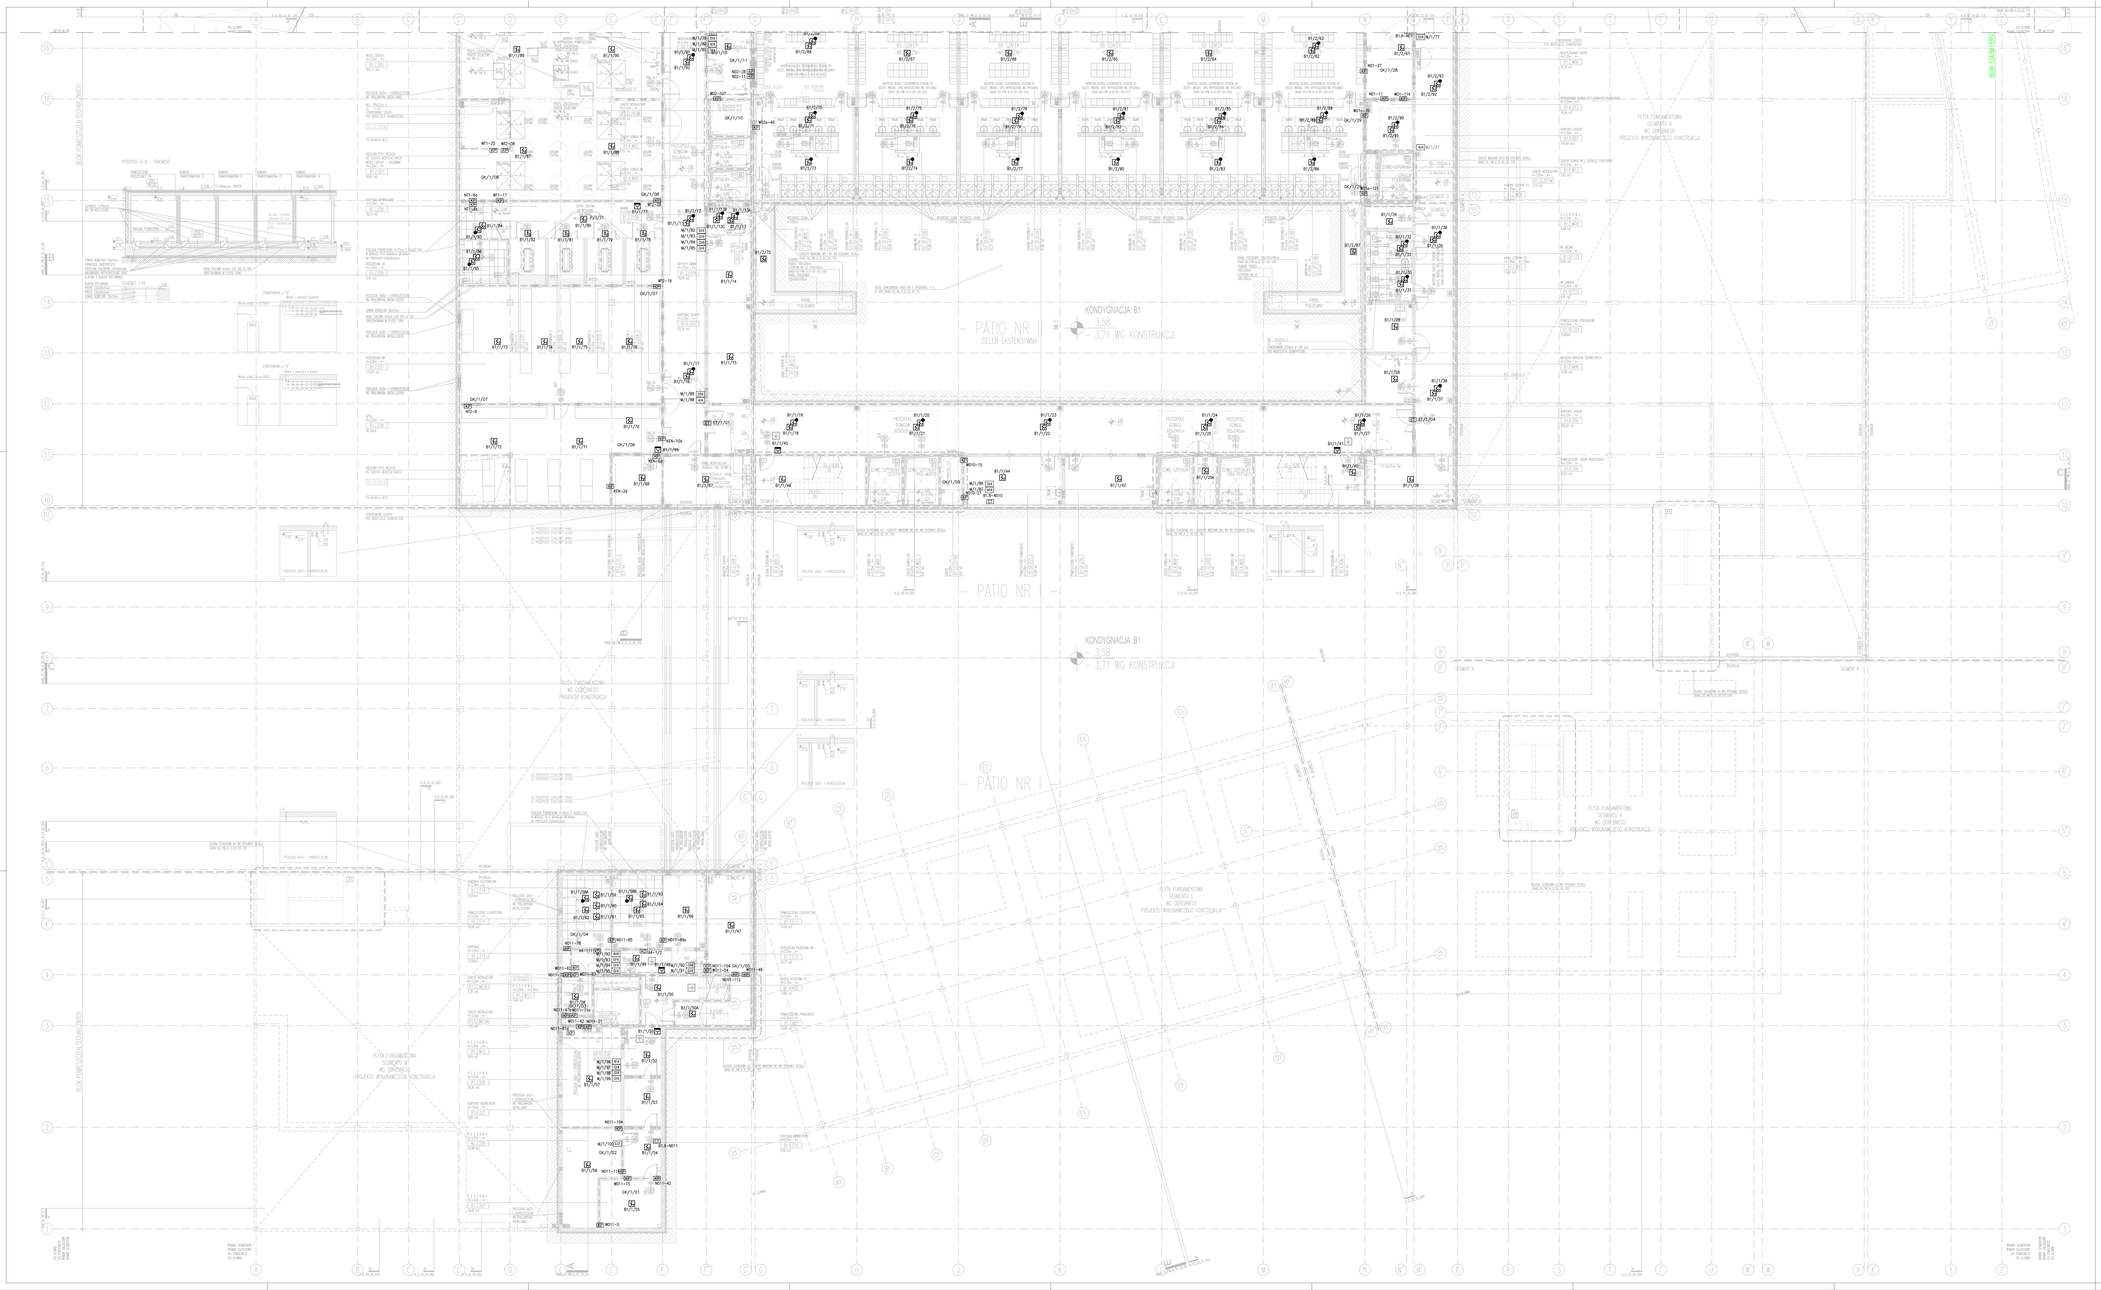

SYSTEM SYGNALIZACJI POŻARU

CSP	Centrala sygnalizacji pożaru
WPO	Wyniesiony panel obsługi
	Czujka optyczna dymu
	Czujka termiczna
	Czujka optyczna w przestrzeni międzysufitowej ze wskaźnikiem zadziałania
	Czujka optyczna w przestrzeni podpodłogowej ze wskaźnikiem zadziałania
	Czujka optyczna dymu w osłonie kanałowej
	Czujka montowana w szafie dystrybucyjnej
	Ręczny ostrzegacz pożarowy ROP
	Sygnalizator optyczny
M1	Moduł Wejście/Wejście
M2	Moduł Zwykłe
M3	Moduł Wejście

	ELEMENTY STEROWANIA/NADZORUJĄCE PRZEZ INSTALACJE SAP
M1	Elektrozaczepy ościeżnicy (wg projektu architektury). Zasilanie z centrali sterująco-zasilającej
M2	Drzwi z kontroli dostępu (wg projektu inst. niskoprądowych) Otwarcie drzwi (odbycie zasilania cyg2).
M2	Drzwi rozsuwane związane z ewakuacją (wg projektu architektury) Otwarcie drzwi – potwierdzenie zadziałania
M2	Kurtyna dymowa (szafka zasilająco-sterująca i kurtyna wg projektu architektury) – zamknięcie, otwarcie, potwierdzenie
M2	Szafka sterowniczo centrali wentylacyjnej (wg proj. elektrycznego) monitorowanie położenia zasuwnicy
M2	Motoryzacja wnęty (szafka sterowniczo) wg proj. architektury Sprowadzenie wnęty
M2	Odbyrnione szybu wnętowego (szafka zasilająco-sterująca wg proj. architektury) – otwarcie, zwarcie, potwierdzenie
M2	Odbyrnione klatki schodowej (szafka zasilająco-sterująca wg proj. wentylacji) – otwarcie, zwarcie, potwierdzenie
M2	Przepustnica dymowa (wg projektu wentylacji) zasilanie, monitorowanie położenia
	Drzwi dymoszczelne (wg projektu architektury) monitorowanie położenia
M2	Pompy hydroforu (szafka sterująco wg projektu elektrycznego) monitorowanie stanu

UWAGA
WSZYSTKIE ZMIANY ZOSTAŁY ZNACZONE KOLOREM CZERWONYM

DOKUMENTACJA POWYKONAWCZA

jednostka projektowa	JAKSON ELEKTRO ENERGIA SYSTEMY				
Nazwa opracowania	Budowa "Nowego Szpitala" wraz z niezbędną infrastrukturą techniczną oraz z zagospodarowaniem terenu				
Adres	Wrocław ulica gen. Stabiliowicz, ul. Kosmonautów, Działki nr: 35/13, 35/15, 43/3, 45/4, 35/14, AM – 33, Działka nr 14/3, AM – 34				
Przedmiot rysunku	INSTALACJA SAP – POZIOM B1_S0			Rysunek numer	EFS-2
Rzut sprawdzał	Dokumentacja Projektowania	Branża	Instalacje teletechniczne	Skala	1:100
	WYCHOWANIE OPRACOWANIA				
Funkcja	IMIĘ I NAZWISKO	SPECJALNOŚĆ	NR UPRAWN.	DATA	PODPIS
Projektował	mgr. Przemysław Olędzewski	sanitarna		12.08.2015	